

Anette Baranski

Von: Agrar GmbH Bliesdorf <agr-ar-gmbh-bliesdorf@gmx.de>
Gesendet: Freitag, 25. September 2026 09:39
An: Anette Baranski
Betreff: Fwd: Übergabepunkt Wohngebieterschließung "vorhabenbezogener B-Plan Wohngebiet 1 Bliesdorf"
Anlagen: Druckleitungsendschacht-ROMOLD.pdf

----- Weitergeleitete Nachricht -----

Betreff:Übergabepunkt Wohngebieterschließung "vorhabenbezogener B-Plan Wohngebiet 1 Bliesdorf"

Datum:Wed, 23 Sep 2026 07:07:34 +0000

Von:m.siedschlag@tavob.de <m.siedschlag@tavob.de>

An:Ruth Wahlicht <r.wahlicht@pwhbau.de>, agr-ar-gmbh-bliesdorf@gmx.de <agr-ar-gmbh-bliesdorf@gmx.de>

Übergabepunkt Wohngebieterschließung "vorhabenbezogener B-Plan Wohngebiet 1 Bliesdorf"

Sehr geehrte Frau Wahlicht, sehr geehrte Fam. v. Casteren,

hiermit bestätigen wir den in der Planzeichnung dargestellten Übergabepunkt der SW-Leitung des B-Plan-Gebietes Wohngebiet 1 Bliesdorf an das Bestandsnetz des Trink- und Abwasserverbandes Oderbruch-Barnim im Bereich der Haltungslänge zwischen SW-Kontrollschacht ID 1602 und ID 1603.

Die vorhandene SW-Leitung ist durch Suchschachtung zu ermitteln, lage- und höhenmäßig einzumessen und auf die anzubindende SW-Leitung (Querung Bliesdorfer Straße/Dornbuschstraße) zu übertragen. Die Anbindung erfolgt mittels Druckleitungsendschacht vor dem Sammler (Bestand).

Ich bitte Sie, Ihrerseits den Winkel des Zulaufes zu prüfen, so dass der Auslauf des Druckleitungsendschachtes in Fließrichtung an den herzustellenden Abzweig angeschlossen werden kann.

Ich bitte um Übergabe einer Detaildarstellung der geplanten Ausführung der Anbindung (möglichst bis zum 24.09.2026).



Danke

Mit freundlichen Grüßen

M. Siedschlag

Technischer Leiter

Detail 1, M 1 : 25

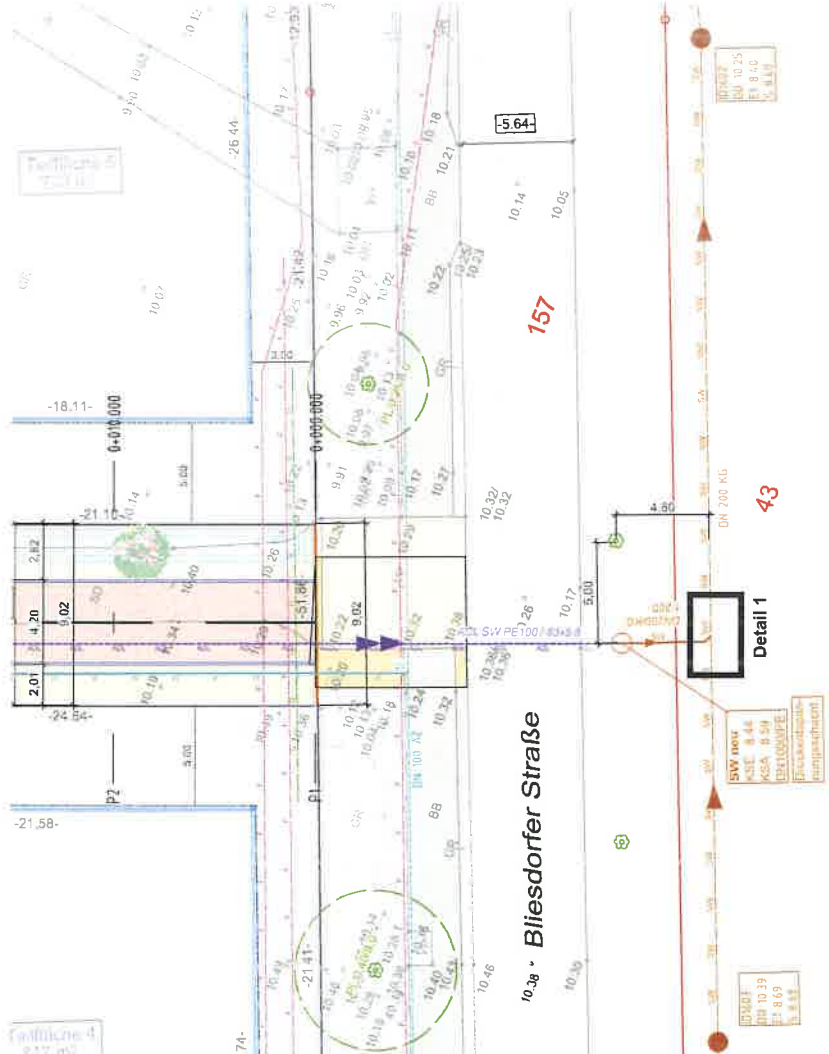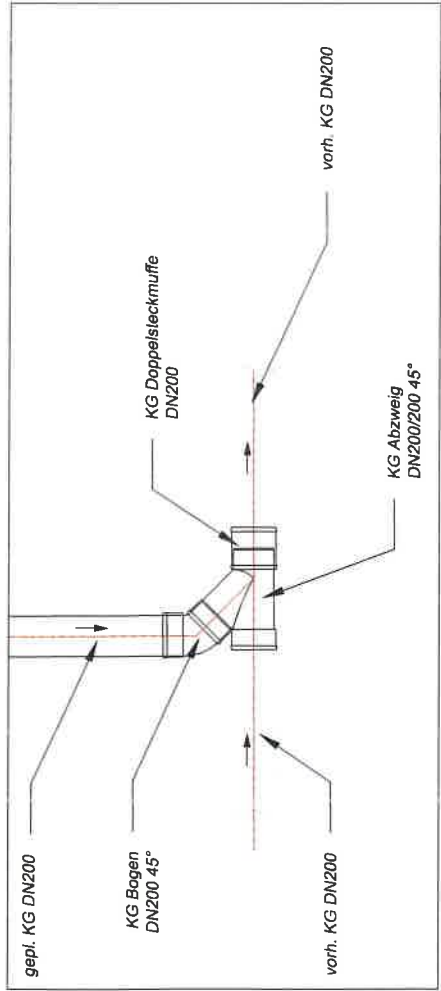

Versorgungseinrichtungen

vorhanden

Die dargestellten
Leitungen wurden
grafisch aus den
vorliegenden
Bestandsplänen
entnommen.
Die Lage in den
Planunterlagen ist
unverbindlich
und in der
Ordnung durch
Sondierungen
zu ermitteln.


E-dis AG
MS, Energiequelle
Gas
Telekom
Trinkwasser
Schmutzwasser

geplant


Strom, NS
Gas
Telekomm.
Trinkwasser
Schmutzwasser
ADL

Änderung Lage Druckentspannungsschacht u. Anbindung an Bestand wg. Lage Medien		01	23.09.2026	R. Wahlisch	
Art der Änderung		Nr.	Datum	Name	Unterschrift
Auftragnehmer:  Wahlisch & Hofmann Planungs- u. Ingenieurgesellschaft für Straßen- u. Tiefbau mbH Köpenicker Allee 82 15366 Hoppegarten Tel.: 030 / 56 70 14 58 e-mail: info@wvhbau.de		bearbeitet 27.07.2026		Name R. Wahlisch	Unterschrift
		gezeichnet 27.07.2026		F. Hofmann	
		geprüft			
Grundplan hergestellt: ÖbVt. Frank Diering (Frankfurt/ Oder), 10/2025					
Höhenbezug: DHN 2016					
Lagebezug: ETRS 89					
Auftraggeber: AGRAR GmbH Bliesdorf Am alten Kanal 2 16269 Bliesdorf Tel. 03 34 56 / 31 73		Ausführungsplanung			
		Unterlage / Blatt-Nr.: 5 / 1 von 1			
		Lageplan Detail Querung Bliesdorfer Straße SW			
		Maßstab : 1 : 250			
		Blattformat : 420 x 297			
Vorhabenbezogener Bebauungsplan Wohngebiet 1 Bliesdorf in 16269 Bliesdorf					
Baulänge: Bau-km:					

DRUCKLEITUNGSENDSCHACHT TYP ATV BEKANNTES DESIGN TRIFFT MODERNEN WERKSTOFF

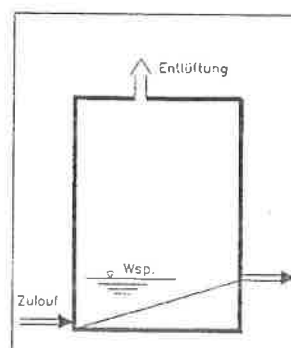

Beruhigungsschacht für
Druckleitungsauslauf nach
DWA-A 157

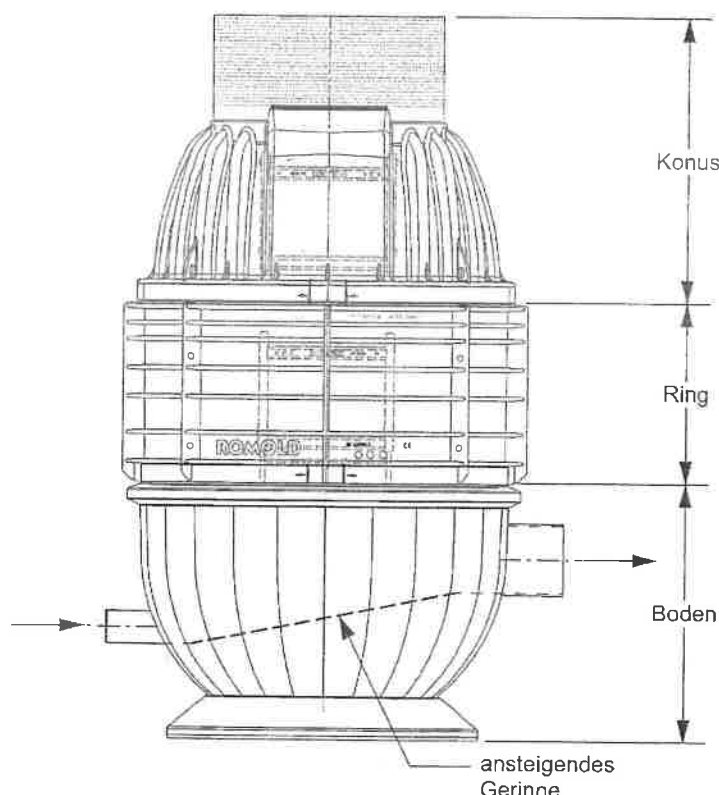

WISSENSWERTES

Stehendes Abwasser in Druckleitungsendschächten gemäß DWA-A 157 führt häufig zu erheblichen Korrosionsproblemen, da diese Bauwerke üblicherweise aus traditionellen Werkstoffen hergestellt wurden. PE ist gegenüber H_2S absolut chemisch beständig und somit können Schächte nach bewährtem ATV Design, ohne diese Korrosionsprobleme ausgeführt werden und die Lebensdauer steigt auf ca. 100 Jahre. Die integrierten, hellen, korrosionsbeständigen Steigstufen, entsprechen den nationalen Sicherheitsvorschriften.



Zum Objektfragebogen,
QR-Code einscannen,
bzw. siehe Kapitel
Objektfragebögen.

SCHACHTBODEN DN 1000

ANSTEIGENDES, GERADES HAUPTGERINNE

Bauhöhe cm	Druck- leitung	Details	Artikelbezeichnung
50	bis da 160	gerader Durchgang, im vorgegebenem Winkel angeschweißter Zulauf, ausgeführt als Spitzende für den Anschluss von PE-Rohren mit Elektroschweißmuffen, Ablauf ausgeführt als Spitzende (bis da 250 mm)	R PE 1 B 100.25/50 DES

Weiterer Schachtaufbau erfolgt mittels Elementdichtungen, Ringen und Konen (siehe Seite 38 ff.).